

D

C

B




A

D

C

B

A






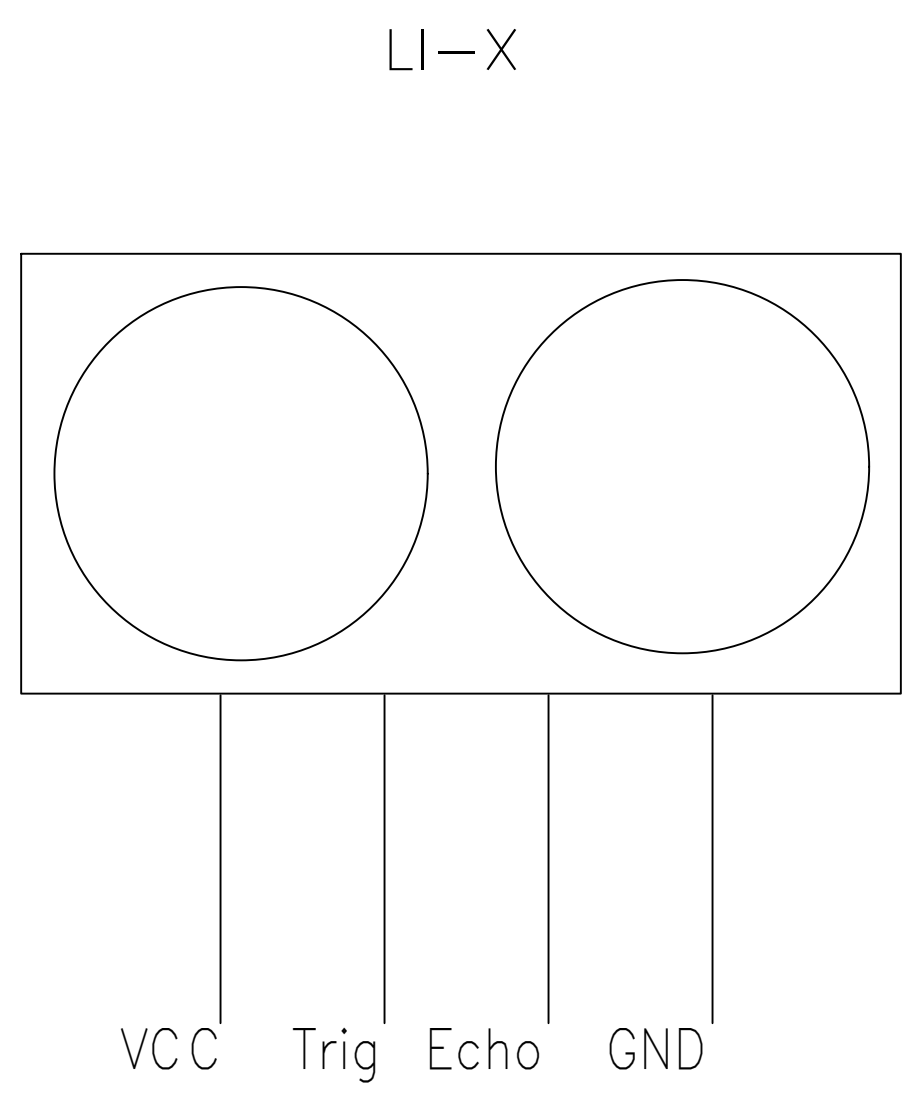
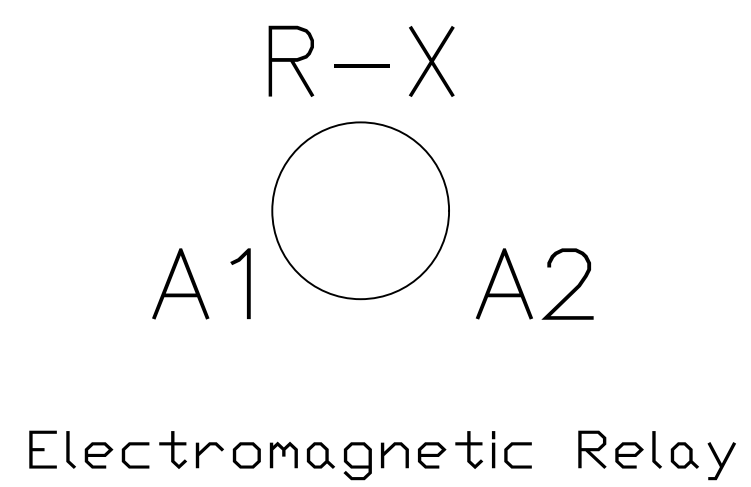
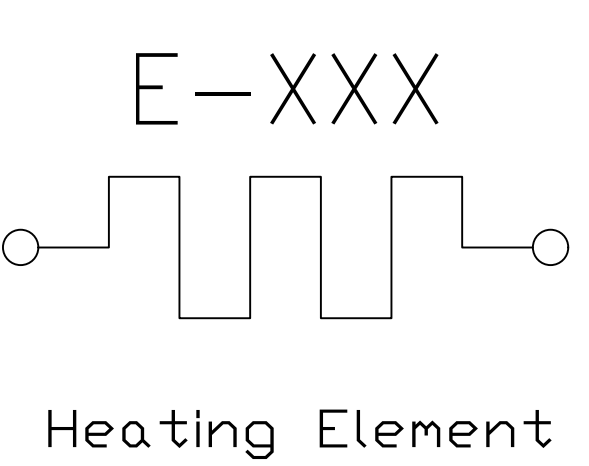


Type/Voltage Gauge Color Sheet #.Column #▷

Wire Destination Arrow

▷ Sheet #.Column #Type/Voltage Gauge Color

Wire Source Arrow

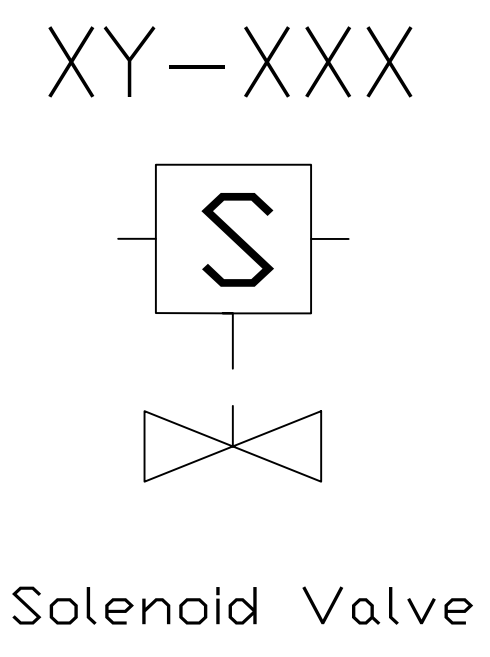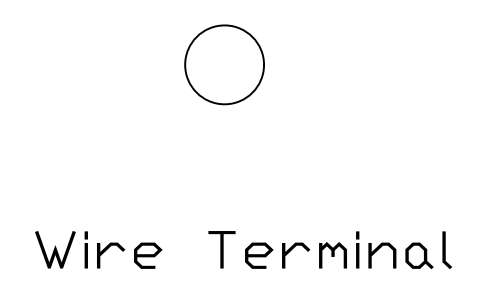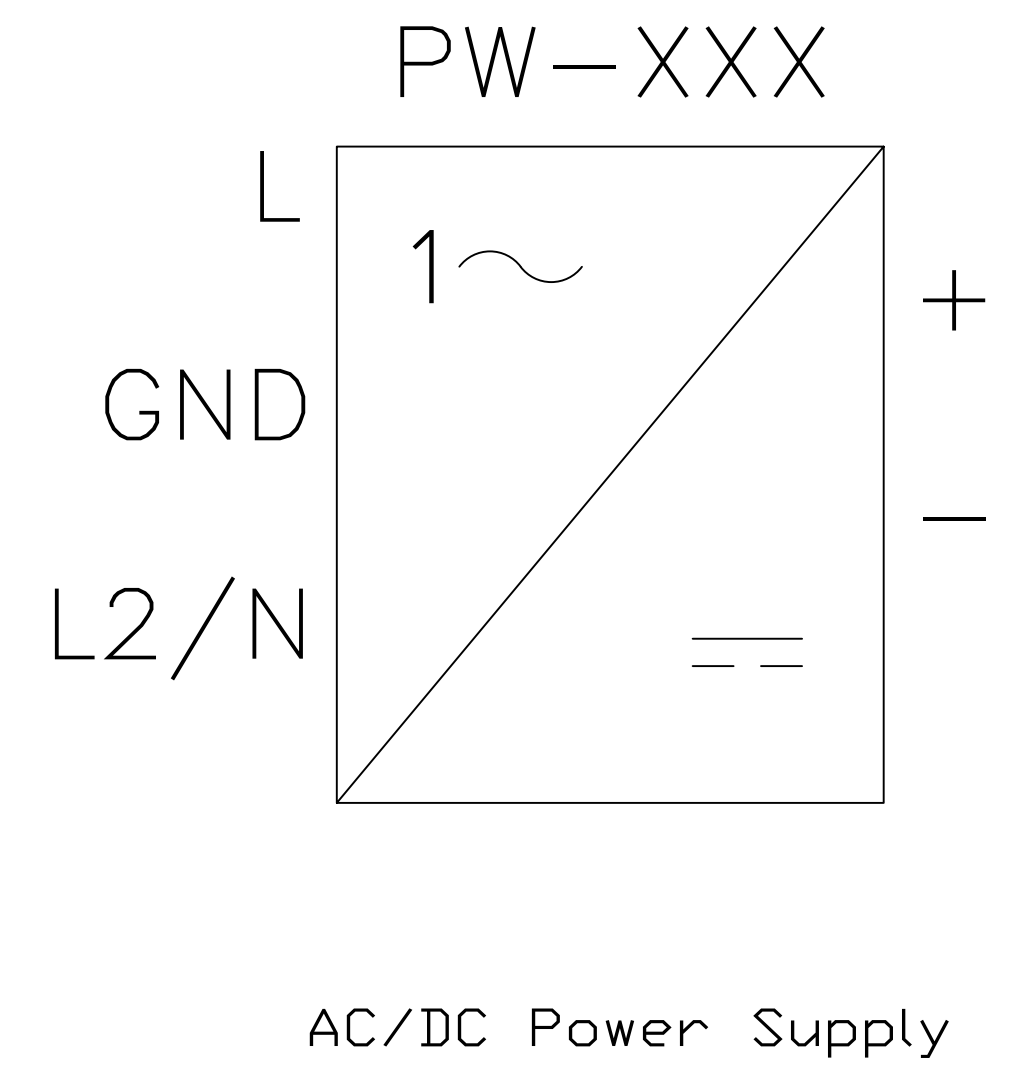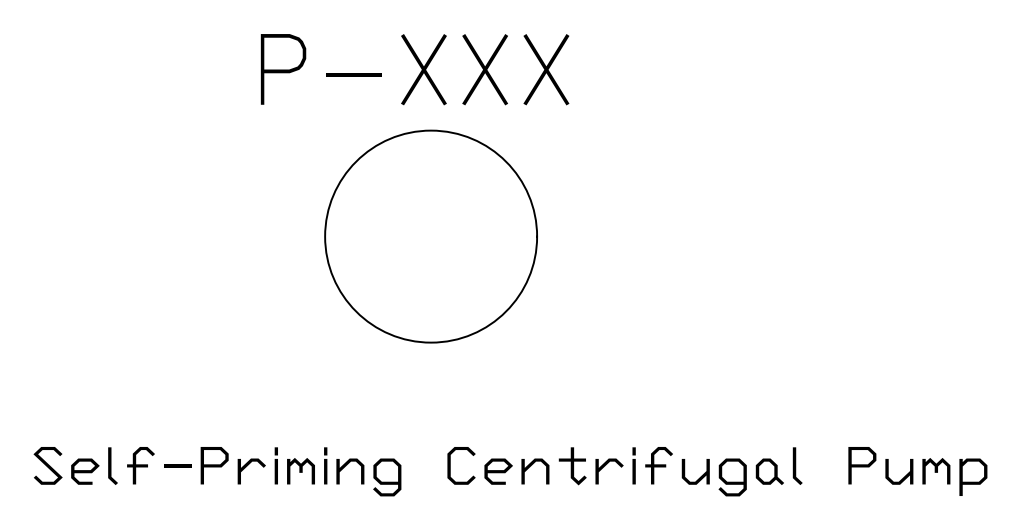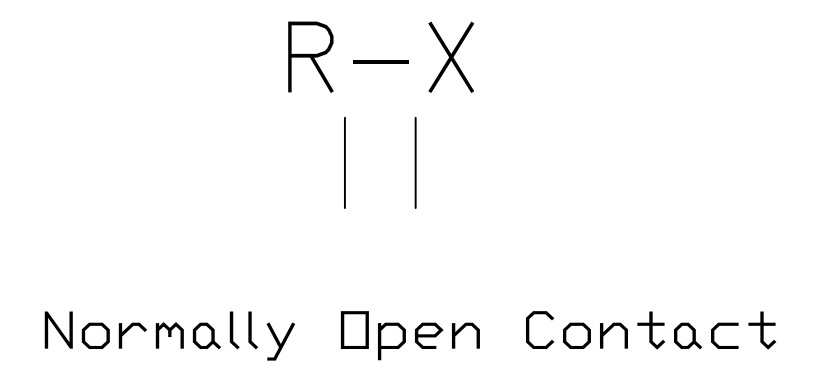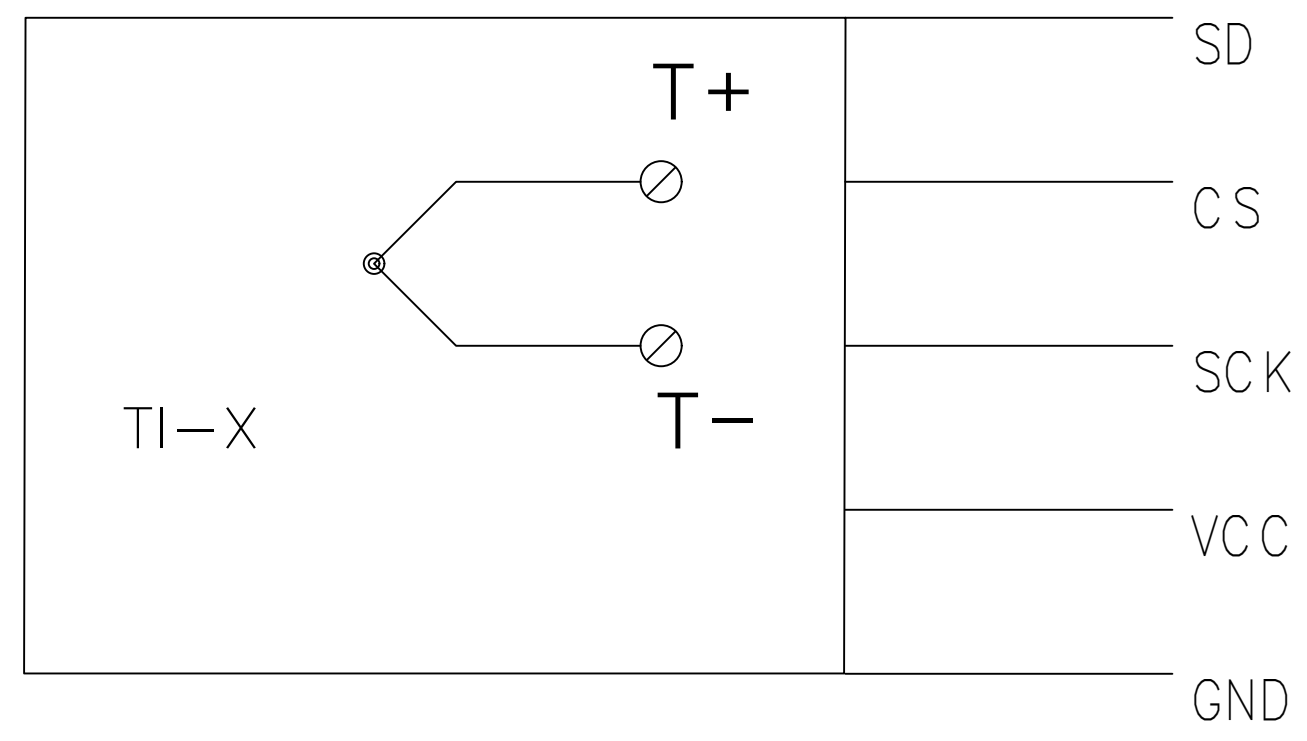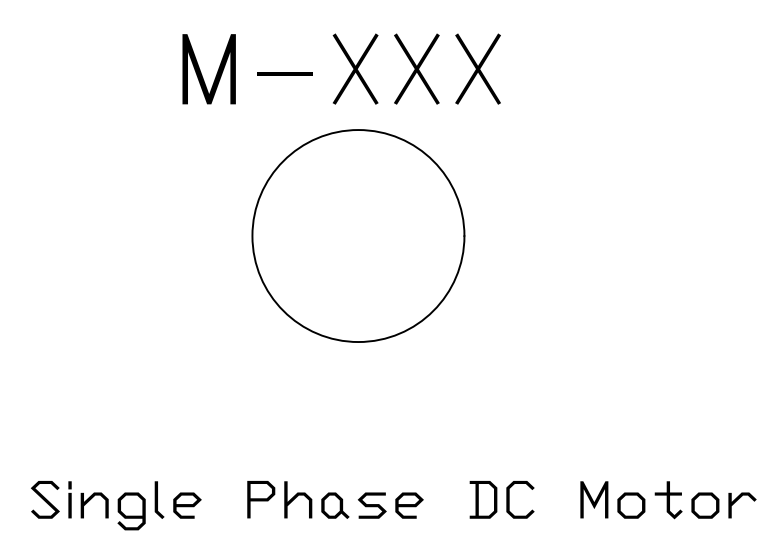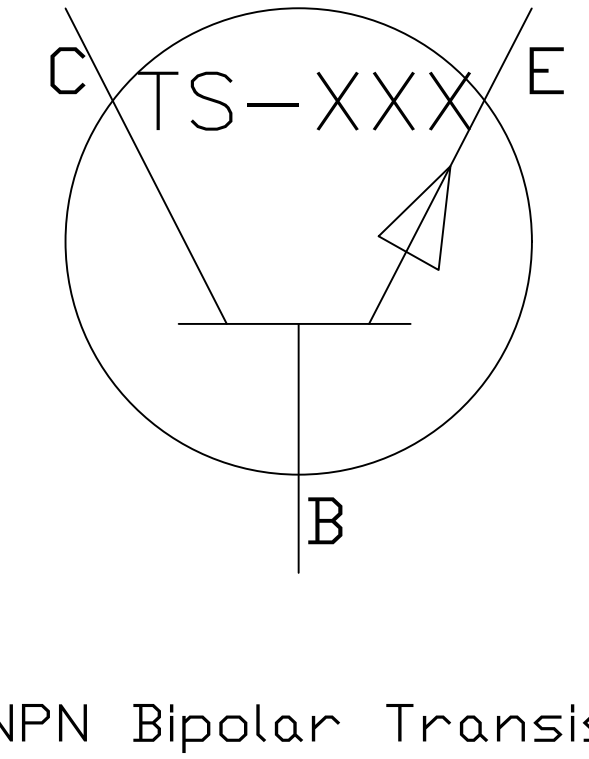

| | | | | |
|-----------------------|--------------------------------|----------------|-----------------------|----------|
| Legend & Abbreviation | Dylan Slayton | | | |
| | Arduino Rock Candy As-Built | | | |
| | SIZE ANSI D | FSCM NO N/A | DRAWING NUMBER 001 | REV 2 |
| SCALE N/A | | 2/15/25 | | SHEET 1 |

D

C

B


A

D

C

B

A

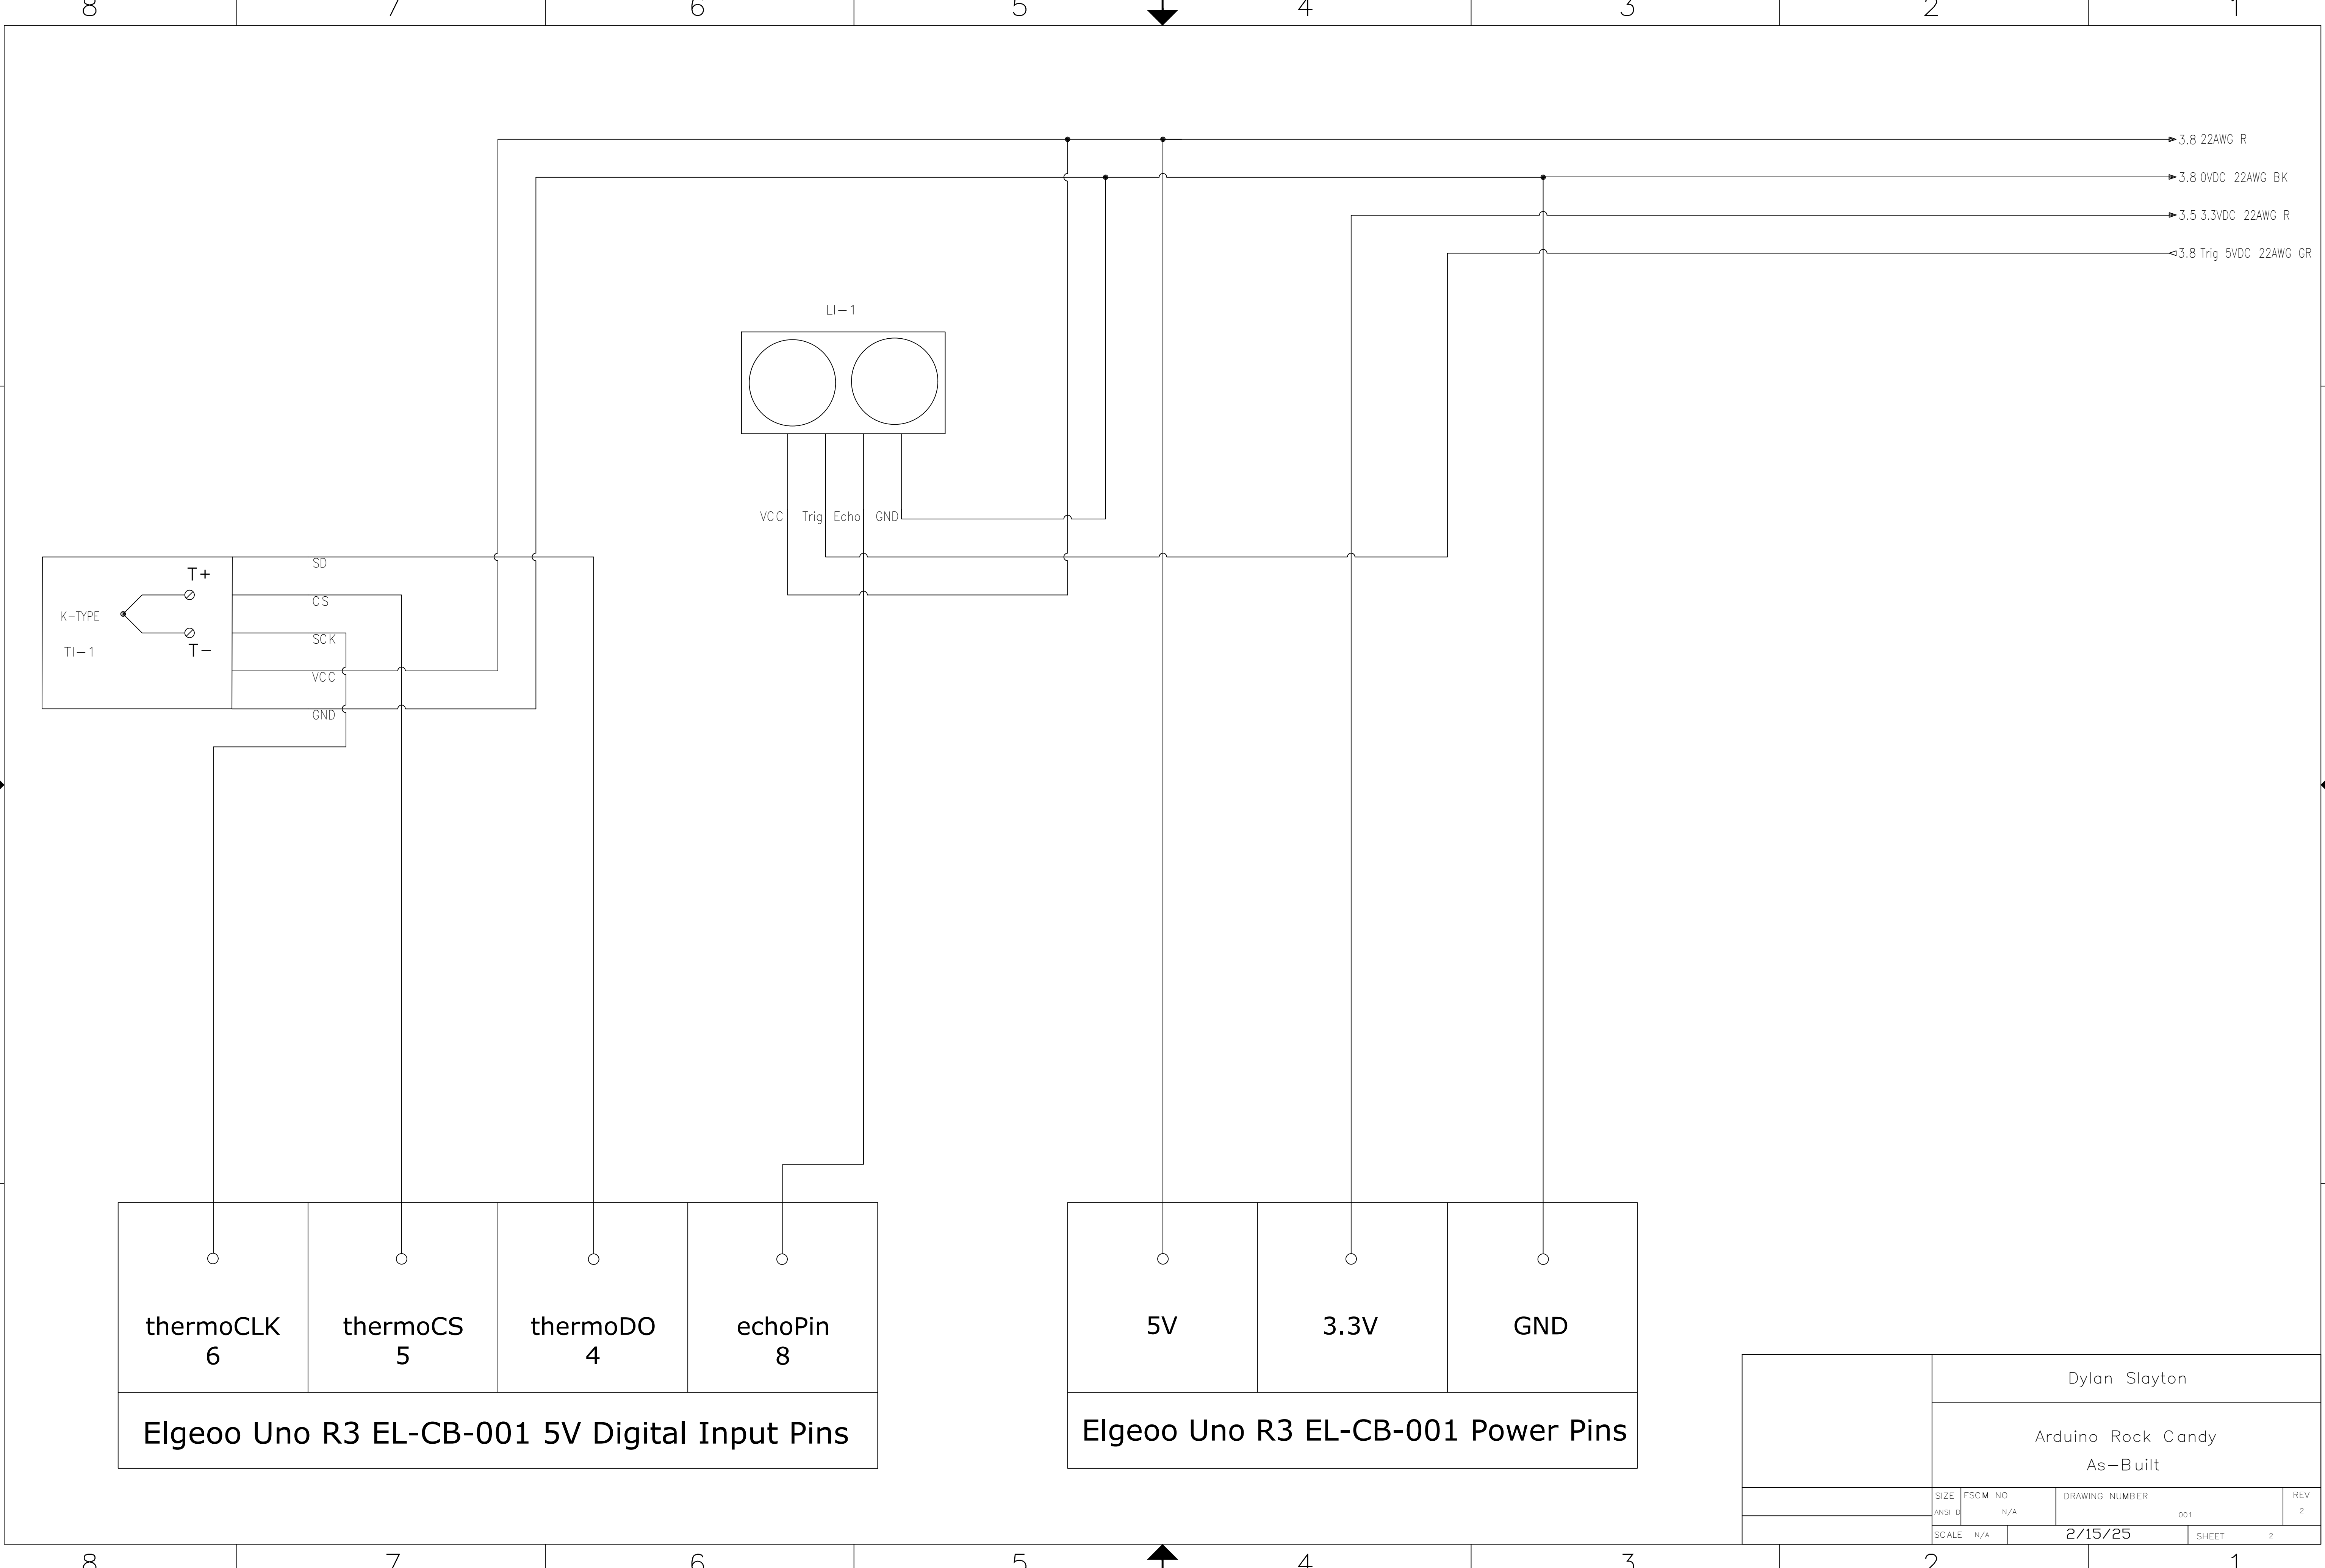

| | | | |
|--------------------------------|---------|----------------|---------|
| Dylan Slayton | | | |
| Arduino Rock Candy As-Built | | | |
| SIZE | FSCM NO | DRAWING NUMBER | REV |
| ANSI D | N/A | 001 | 2 |
| SCALE | N/A | 2/15/25 | SHEET 2 |

D

C

B


A

D

C

B

A

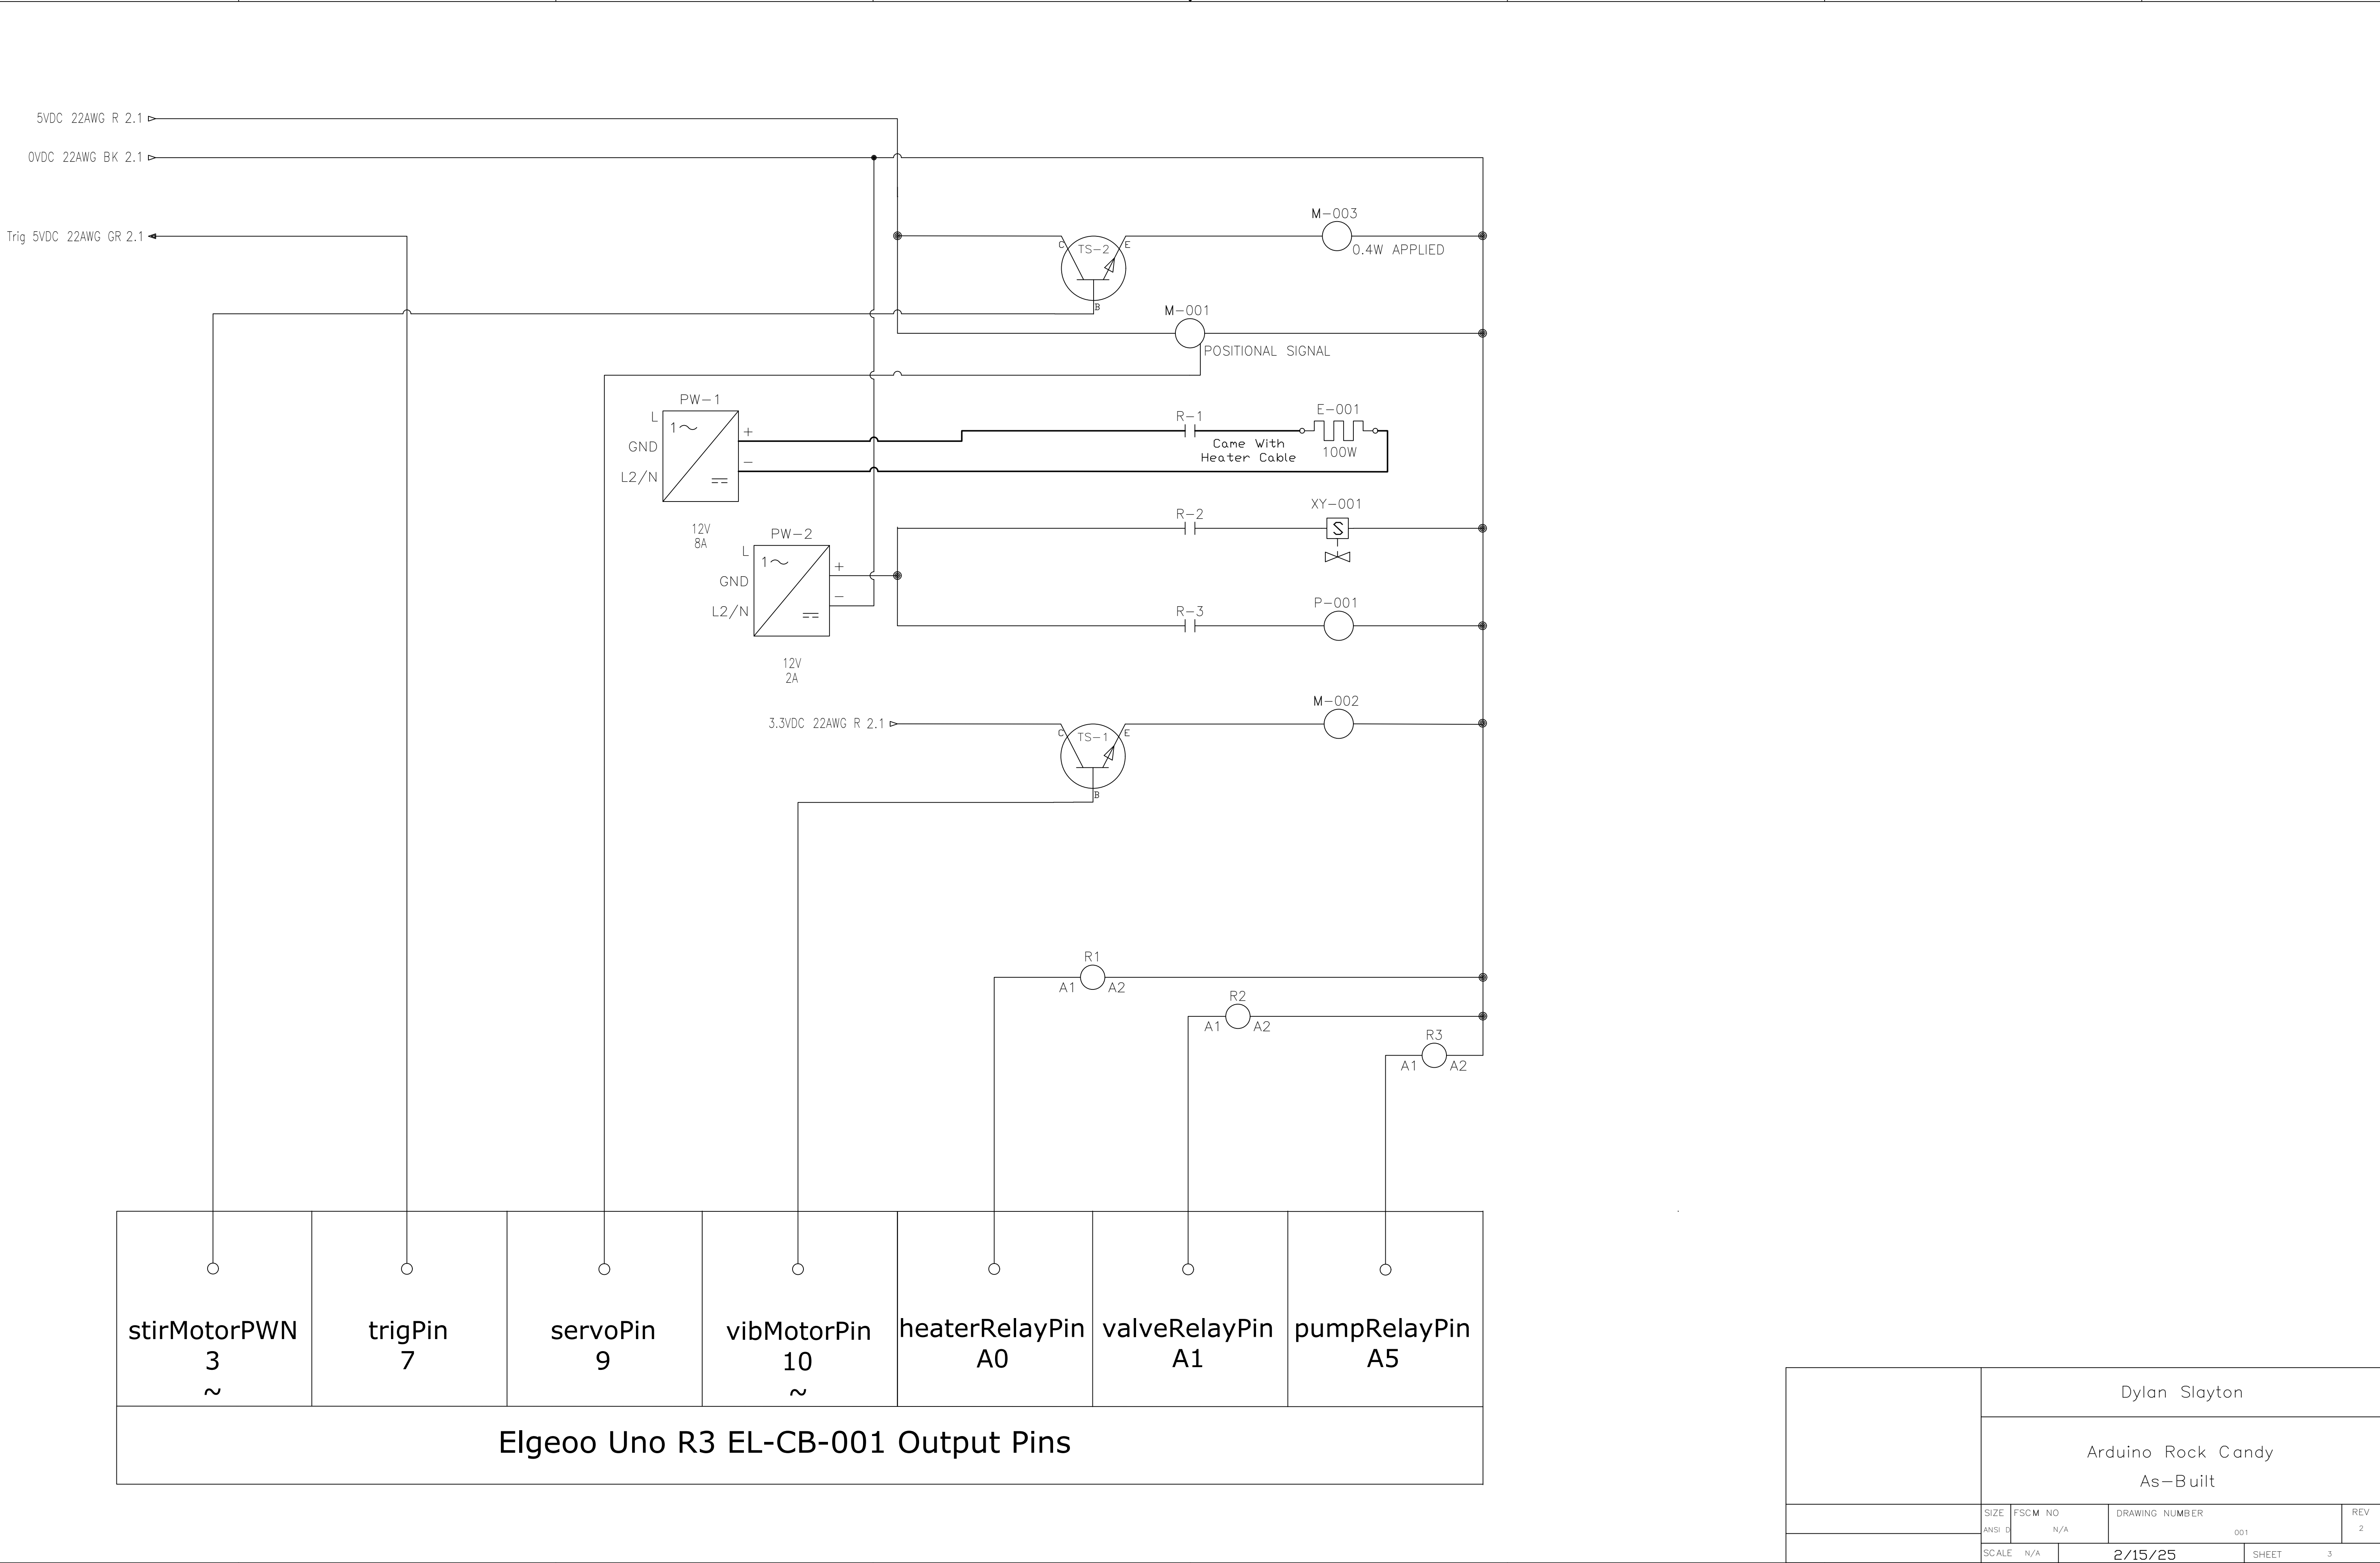

| | | | |
|--------------------------------|----------------|-----------------------|------------|
| Dylan Slayton | | | |
| Arduino Rock Candy As-Built | | | |
| SIZE ANSI D | FSCM NO N/A | DRAWING NUMBER 001 | REV 2 |
| SCALE N/A | 2/15/25 | | SHEET 3 |